

Ansichten 2 1:100

Projekt: 679 - Sanierung Schulhaus Tormatt | Luzernerstrasse 3 | 6204 Sempach  
Auftraggeber: Stadt Sempach, Bauamt Frau Sabine Holenstein | Stadtstrasse 8 | 6204 Sempach

Format: 42 x 60      Gezeichnet: lw      Datum: 19.03.2021      gedruckt:      Pfad: 679/Ausführung/679\_210108\_AP2.pln

| Index         | Datum / Gezeichnet | Änderung |
|---------------|--------------------|----------|
| REVISIONSPLAN | 22.08.2023         |          |

Sämtliche Masse sind vom Unternehmer am Bau zu messen und zu kontrollieren!

Legende

|                             |                              |                               |
|-----------------------------|------------------------------|-------------------------------|
| R.ST. UK roh Sturz          | DK Dreh-Kipp-Fensterflügel   | Stahlbeton                    |
| F.ST. UK fertig Sturz       | M Motor                      | Kalksandstein                 |
| R.BR. OK roh Brüstung       | K Kurbel                     | Backstein / Backstein tragend |
| F.BR. OK fertig Brüstung    | RV Rahmenverbreiterung       | Backstein / Vormauerung       |
| F.FB. OK fertig Fensterbank | RT Blendrahmentüre           | Kunststein / Betonwerkstein   |
| F.SW. OK fertig Schwelle    | BA Bodenablauf               | Wärmedämmung                  |
| R.B. OK roh Boden           | DW Dachwasserablauf          | Leichtbauwand Gips, Holz etc. |
| F.B. OK fertig Boden        | AH Aussenhahn                | Holzwerkstoffplatte           |
| R.D. UK roh Decke           | LÜ Lüftungsgerät             | bestehend                     |
| RAF Verbund-Raffstore       | HV/SV Heiz-/Sanitärverteiler | rot = neu                     |
| MFB Metallfensterbank       | EV Elektroverteiler          | gelb = Abbruch                |
| D Dreh-Fensterflügel        |                              | Sichtbeton                    |

**Masse:** Sämtliche Masse sind Rohmasse. Die Masse sind vom Unternehmer am Bau zu kontrollieren. Massabweichungen sind dem Architekten bzw. der Bauleitung unverzüglich mitzuteilen.

**Fensterhöhen roh:** Ab OK rohe Brüstung bis UK roher Sturz (ohne massiven Sturz bis UK Betondecke)

**Fensterhöhen fertig:** OK fertig Fensterbank oder OK Schwelle bis UK Wärmedämmung bzw. Galerie


**Türhöhen:** Ab OK fertig Boden (bei Absatz ab OK höherem Teil) oder OK Schwelle bis UK roh Sturz

**Dreikant-Leisten:** Bei sichtbaren Betonteilen ist die Einlage von Dreikant-Leisten untersagt.

**Bauteilschutz:** Mauerwerk, Holzbauteile sowie vorfabrizierte Bauteile sind vor Witterungseinflüssen zu schützen.

**Wandlager:** (gem. Angaben Bauphysiker und Statiker) Schalltechnisch wirksame Wandlager unter allen gemauerten Wänden in Wohnungen und Anschluss an Betonwände, beidseitig 15mm über rohes Mauerwerk vorstehend, sodass auch Wandputz entkoppelt ist.


**Deckenlager:** (In Absprache mit Bauingenieur und Bauphysiker) Entkopplung über allen Mauerwerkswänden. Spez. Lager sind den Plänen des Bauingenieur zu entnehmen.

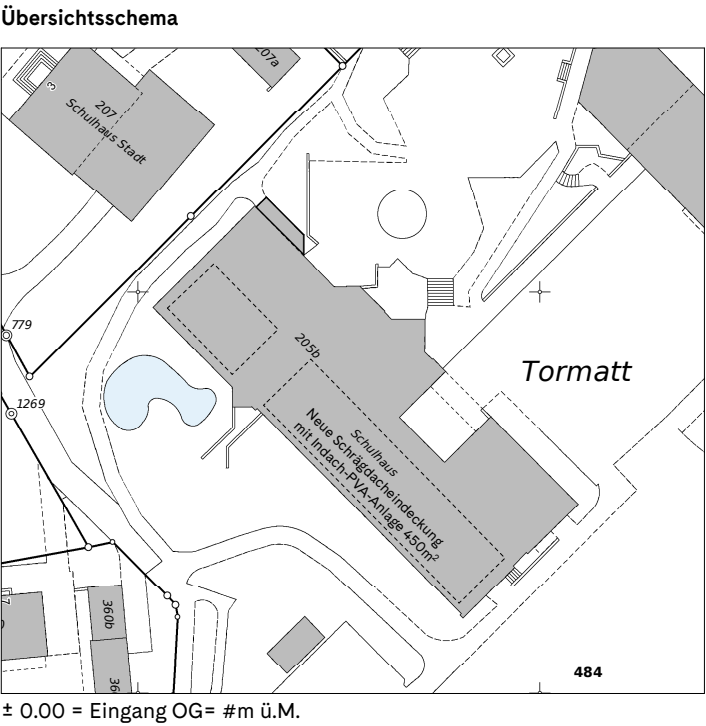

Tel. 041 462 90 90  
Mail. info@b2garchitekten.ch  
Web. www.b2garchitekten.ch

B2G ARCHITEKTEN SIA AG  
Hildisriederstrasse 2  
6204 Sempach

Süd - Ost Ansicht

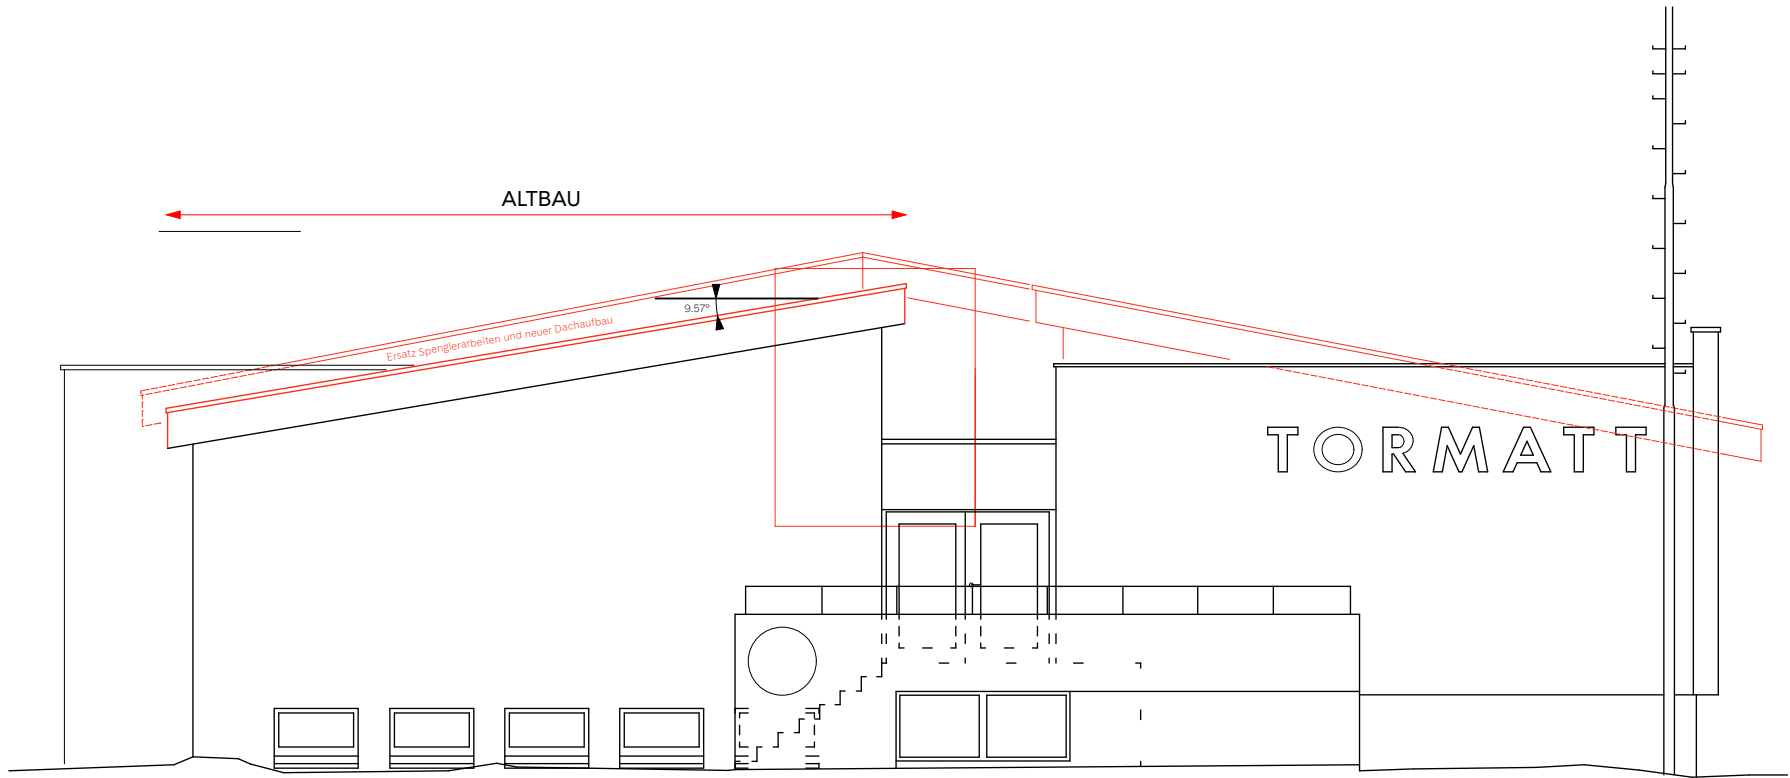

Süd - West Ansicht

